


・敷地及び敷地周辺の排水構造物を下記に示す。

■ 排水構造物リスト


番号	構造物	内容			
		構造1	寸法	構造2	寸法
1	樹(雨水)	塩ビ製蓋	165φ	塩ビ樹	135φ、H350
2	樹(雨水)	塩ビ製格子蓋	320φ	塩ビ樹	300φ、H800
3	樹(雨水)	グレーチング蓋	□650	コンクリート樹	□600、H1,400
4	側溝	L字側溝	W450	-	-
5	樹(雨水)	コンクリート蓋	-	-	測定不可
6	樹(雨水)	グレーチング蓋	460 x 300	コンクリート樹	450φ、H600
7	側溝	グレーチング蓋	W200	U字型コンクリート側溝	W150 x H180
8	下水(雨水・汚水)	鋳鉄製蓋	600φ	コンクリート樹	1,200φ、H3,190
9	樹(雨水)	鋳鉄製格子蓋	□650	コンクリート樹	□600、H935
10	樹(雨水)	鋳鉄製格子蓋	□650	コンクリート樹	埋まっている
11	樹(雨水)	鋳鉄製格子蓋	□650	コンクリート樹	□600、H1,335
12	樹(雨水)	鋳鉄製格子蓋	□650	コンクリート樹	□600、H935
13	樹(雨水)	鋳鉄製格子蓋	□650	コンクリート樹	□600、H1,335
14	樹(雨水)	鋳鉄製格子蓋	□650	コンクリート樹	□600、H605
15	樹(雨水)	鋳鉄製格子蓋	□650	コンクリート樹	□600、H1,335
16	樹(雨水)	鋳鉄製格子蓋	□650	コンクリート樹	□600、H1,135
17	側溝	グレーチング蓋	-	U字型コンクリート側溝	W150 x H180
18	樹(雨水)	鋳鉄製格子蓋	□650	コンクリート樹	□600、H1,135、ポンプ
19	樹(雨水)	コンクリート蓋	460 x 300	コンクリート樹	450φ、H700
20	樹(雨水)	鋳鉄製格子蓋	□480	コンクリート樹	□450、H530
21	樹(雨水)	鋳鉄製格子蓋	□480	コンクリート樹	□450、H1,130
22	樹(雨水)	鋳鉄製格子蓋	□480	コンクリート樹	□450、H630
23	樹(雨水)	鋳鉄製格子蓋	□480	コンクリート樹	□450、H880
24	樹(雨水)	塩ビ製蓋	150φ	塩ビ樹	150φ、H1,130
25	側溝	グレーチング蓋	W200	U字型コンクリート側溝	W150 x H180
26	樹(雨水)	鋳鉄製格子蓋	□480	コンクリート樹	□450、H830
27	樹(雨水)	鋳鉄製格子蓋	□650	コンクリート樹	□600、H1,175、ポンプ
28	樹(雨水)	鋳鉄製格子蓋	□650	コンクリート樹	□600、H1,235
29	樹(雨水)	鋳鉄製格子蓋	□650	コンクリート樹	□600、H935
30	樹(雨水)	鋳鉄製格子蓋	□480	コンクリート樹	□450、H560
31	樹(雨水)	鋳鉄製格子蓋	□650	コンクリート樹	□600、H1,285
32	下水(雨水・汚水)	鋳鉄製蓋	250φ	塩ビ樹	200φ、H860
33	側溝	L字側溝	W450	-	-
34	樹(雨水)	鋳鉄製格子蓋	□650	コンクリート樹	□600、H1,850
35	側溝	グレーチング蓋	W200	-	W150 x H180
36	樹(雨水)	鋳鉄製格子蓋	□650	コンクリート樹	□600、H585
37	樹(雨水)	鋳鉄製格子蓋	□650	コンクリート樹	□600、H935
38	樹(雨水)	グレーチング蓋	□380	コンクリート樹	□350、H930
39	側溝	グレーチング蓋	W450	コンクリート樹	W240 x H290
40	樹(雨水)	鋳鉄製格子蓋	□650	コンクリート樹	□600、H885
41	樹(雨水)	鋳鉄製格子蓋	□650	コンクリート樹	□600、H905
42	樹(雨水)	鋳鉄製格子蓋	□650	コンクリート樹	□600、H1,335
43	樹(雨水)	鋳鉄製格子蓋	□480	コンクリート樹	□450、H830
44	樹(雨水)	鋳鉄製格子蓋	□650	コンクリート樹	□600、H1,405
45	樹(雨水)	鋳鉄製格子蓋	□480	コンクリート樹	□450、H1,000
46	樹(雨水)	鋳鉄製格子蓋	□480	コンクリート樹	□450、H700
47	樹(雨水)	鋳鉄製格子蓋	□480	コンクリート樹	□450、H980
48	樹(雨水)	鋳鉄製格子蓋	□650	コンクリート樹	□600、H635
49	樹(雨水)	グレーチング蓋	W200	U字型コンクリート側溝	W150 x H180
50	樹(雨水)	鋳鉄製格子蓋	□650	コンクリート樹	□600、H985
51	樹(雨水)	鋳鉄製格子蓋	□480	コンクリート樹	□450、H630
52	側溝	L字側溝	W450	-	-
53	樹(雨水)	コンクリート蓋	460 x 330	コンクリート樹	500φ、H900
54	樹(雨水)	グレーチング蓋	460 x 350	コンクリート樹	500φ、H1,050
55	樹(雨水)	コンクリート蓋	460 x 330	コンクリート樹	500φ、H1,050
56	樹(雨水)	コンクリート蓋	460 x 330	コンクリート樹	500φ、H850
57	樹(雨水)	コンクリート蓋	460 x 330	コンクリート樹	500φ、H1,150
58	樹(雨水)	グレーチング蓋	460 x 350	コンクリート樹	500φ、H970
59	樹(雨水)	コンクリート蓋	460 x 330	コンクリート樹	500φ、H950
60	樹(雨水)	コンクリート蓋	460 x 330	コンクリート樹	500φ、H1,030
61	側溝	グレーチング蓋	W500	U字型コンクリート側溝	W300 x H350
80	樹(雨水)	コンクリート蓋	450 x 400	コンクリート樹	450φ、H800
81	樹(雨水)	グレーチング蓋	460 x 400	コンクリート樹	500φ、H1,050
82	樹(雨水)	グレーチング蓋	460 x 400	コンクリート樹	500φ、H850
83	樹(雨水)	鋳鉄製格子蓋	□550	コンクリート樹	500φ、H1,000
84	樹(雨水)	鋳鉄製格子蓋	□550	コンクリート樹	500φ、H1,165
85	樹(雨水)	コンクリート蓋	400 x 500	コンクリート樹	□600、H520
86	側溝	グレーチング蓋	W460	-	-
87	樹(雨水)	グレーチング蓋	□400	コンクリート樹	□450、H750
88	樹(雨水)	コンクリート蓋	-	コンクリート樹	開閉不可
89	樹(雨水)	コンクリート蓋	-	コンクリート樹	-
90	側溝	L字側溝	W450	-	-
91	樹(雨水)	-	400 x 約500	コンクリート樹	□600、H1,120
92	樹(雨水)	コンクリート蓋	460 x 330	塩ビ管	200φ、H750
93	樹(雨水)	鋳鉄製蓋	250φ	塩ビ管	200φ、H1,000
94	樹(雨水)	鋳鉄製蓋	250φ	コンクリート樹	200φ、H850
95	樹(雨水)	グレーチング蓋	□約650	コンクリート樹	600φ、H1,760
96	樹(雨水)	コンクリート蓋	460 x 330	塩ビ管	200φ、H850
97	樹(雨水)	コンクリート蓋	460 x 350	コンクリート樹	500φ、H800

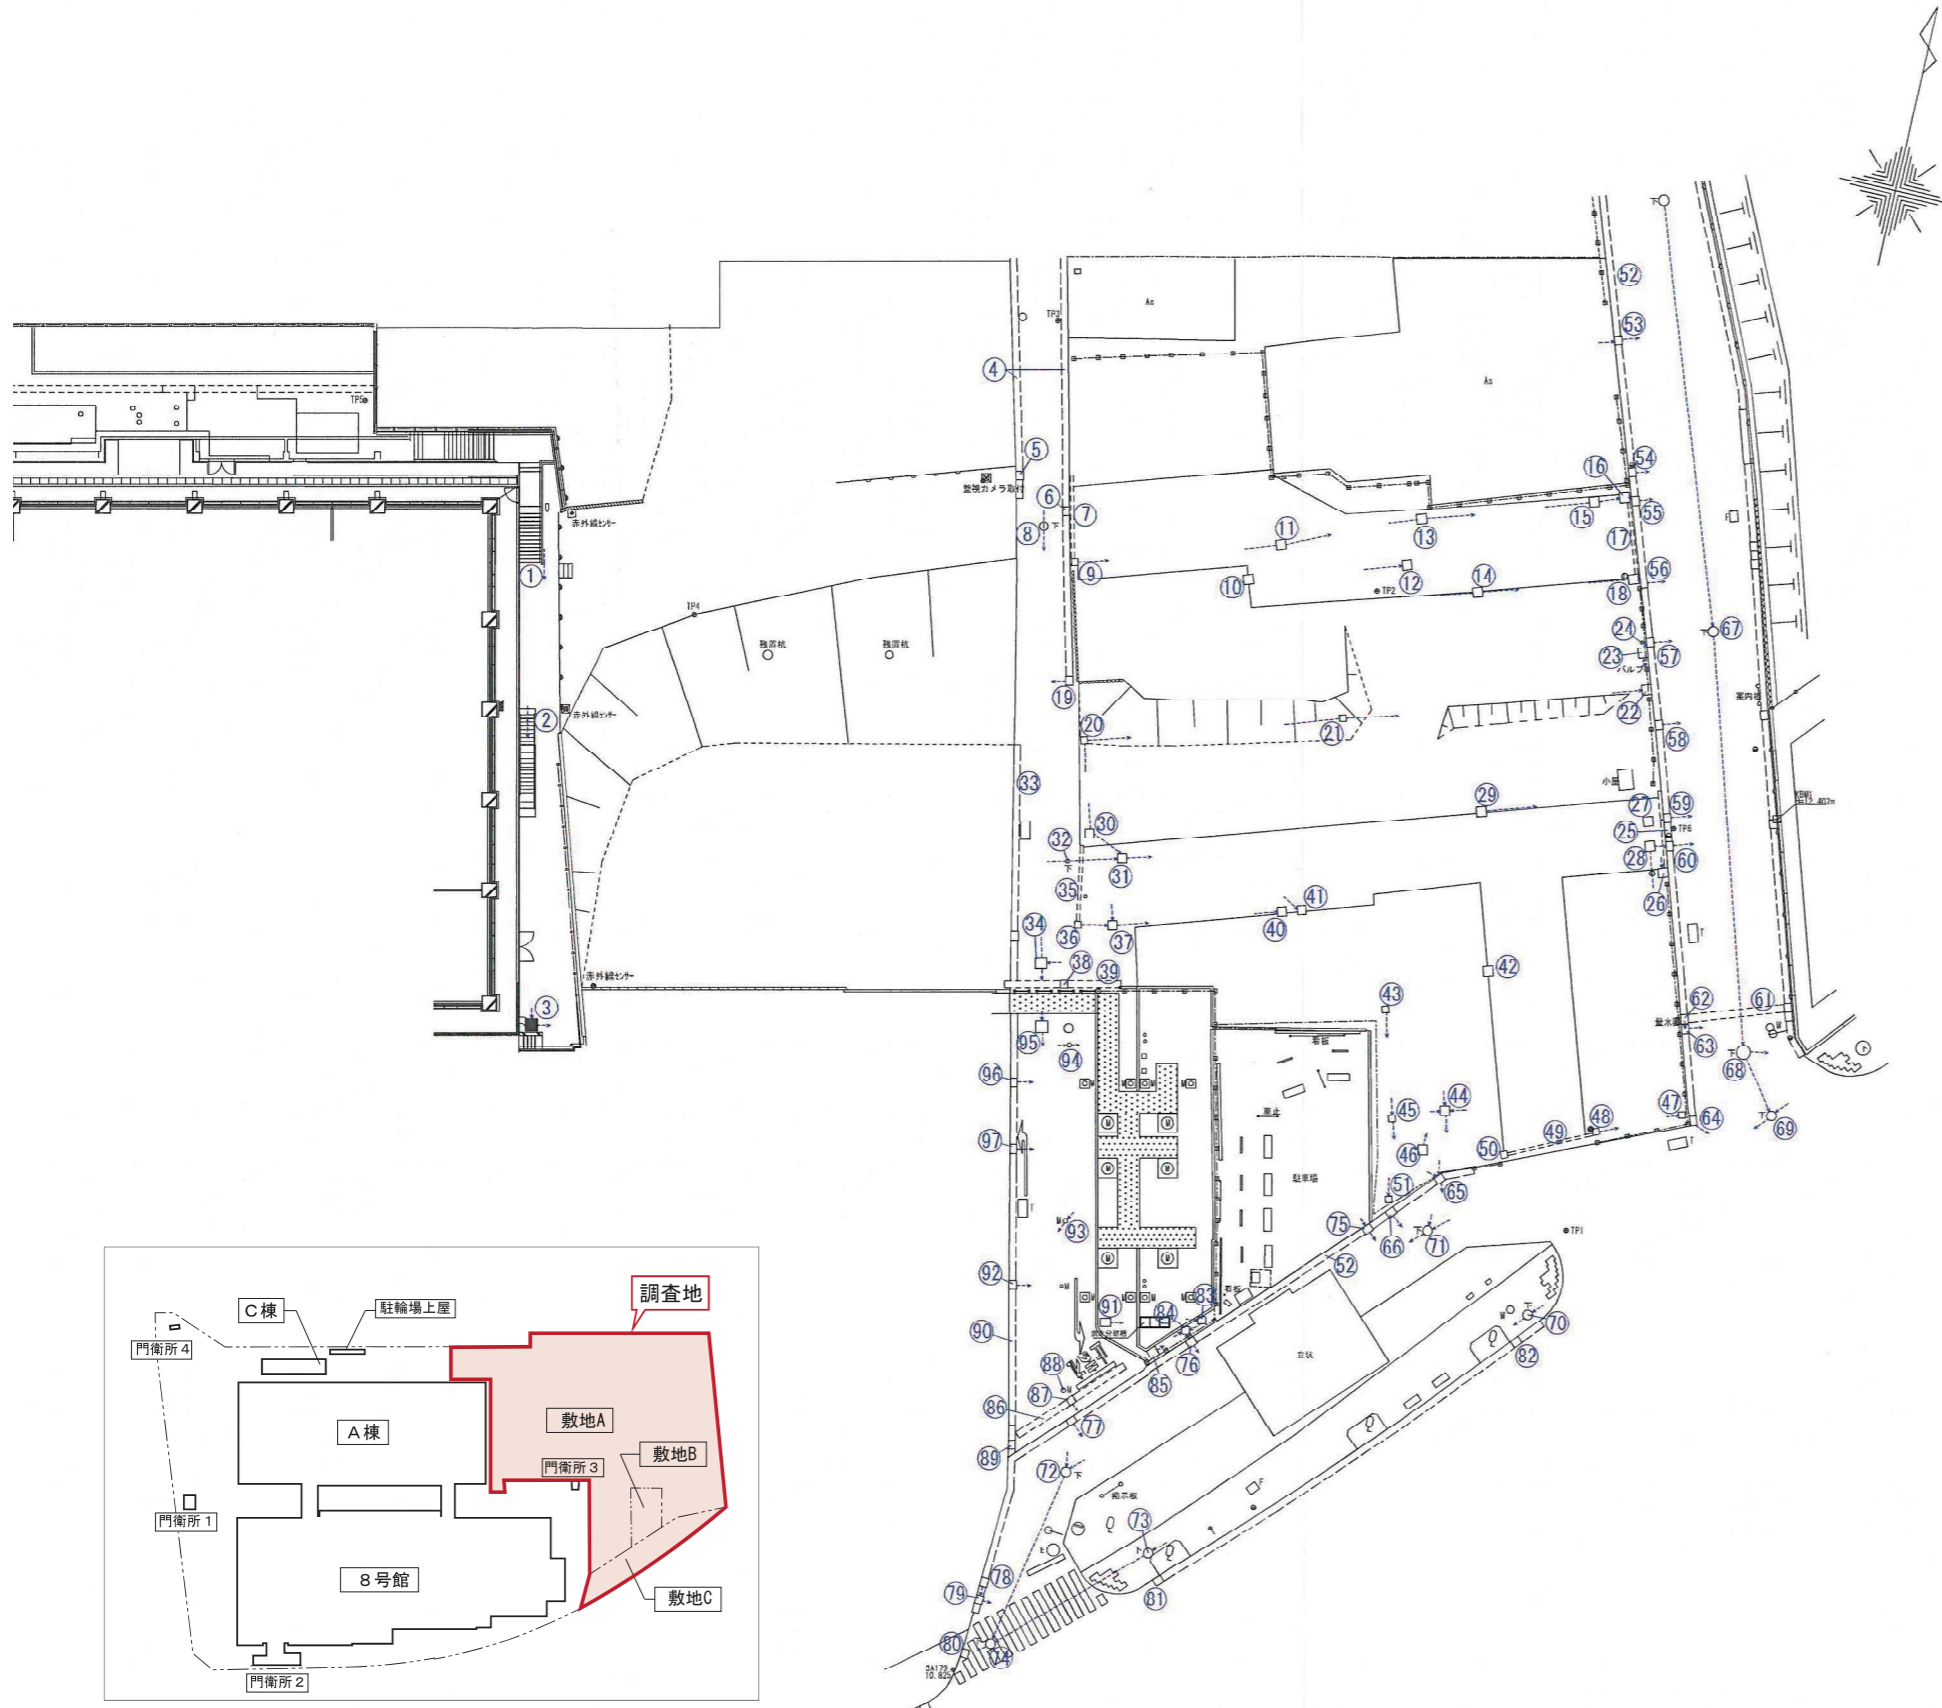

■ 排水調査図 S = 1/500

(内閣府街区) (17) 敷地調査業務報告書 参照


敷地及び敷地周辺の工作物の状況を下記に示す。

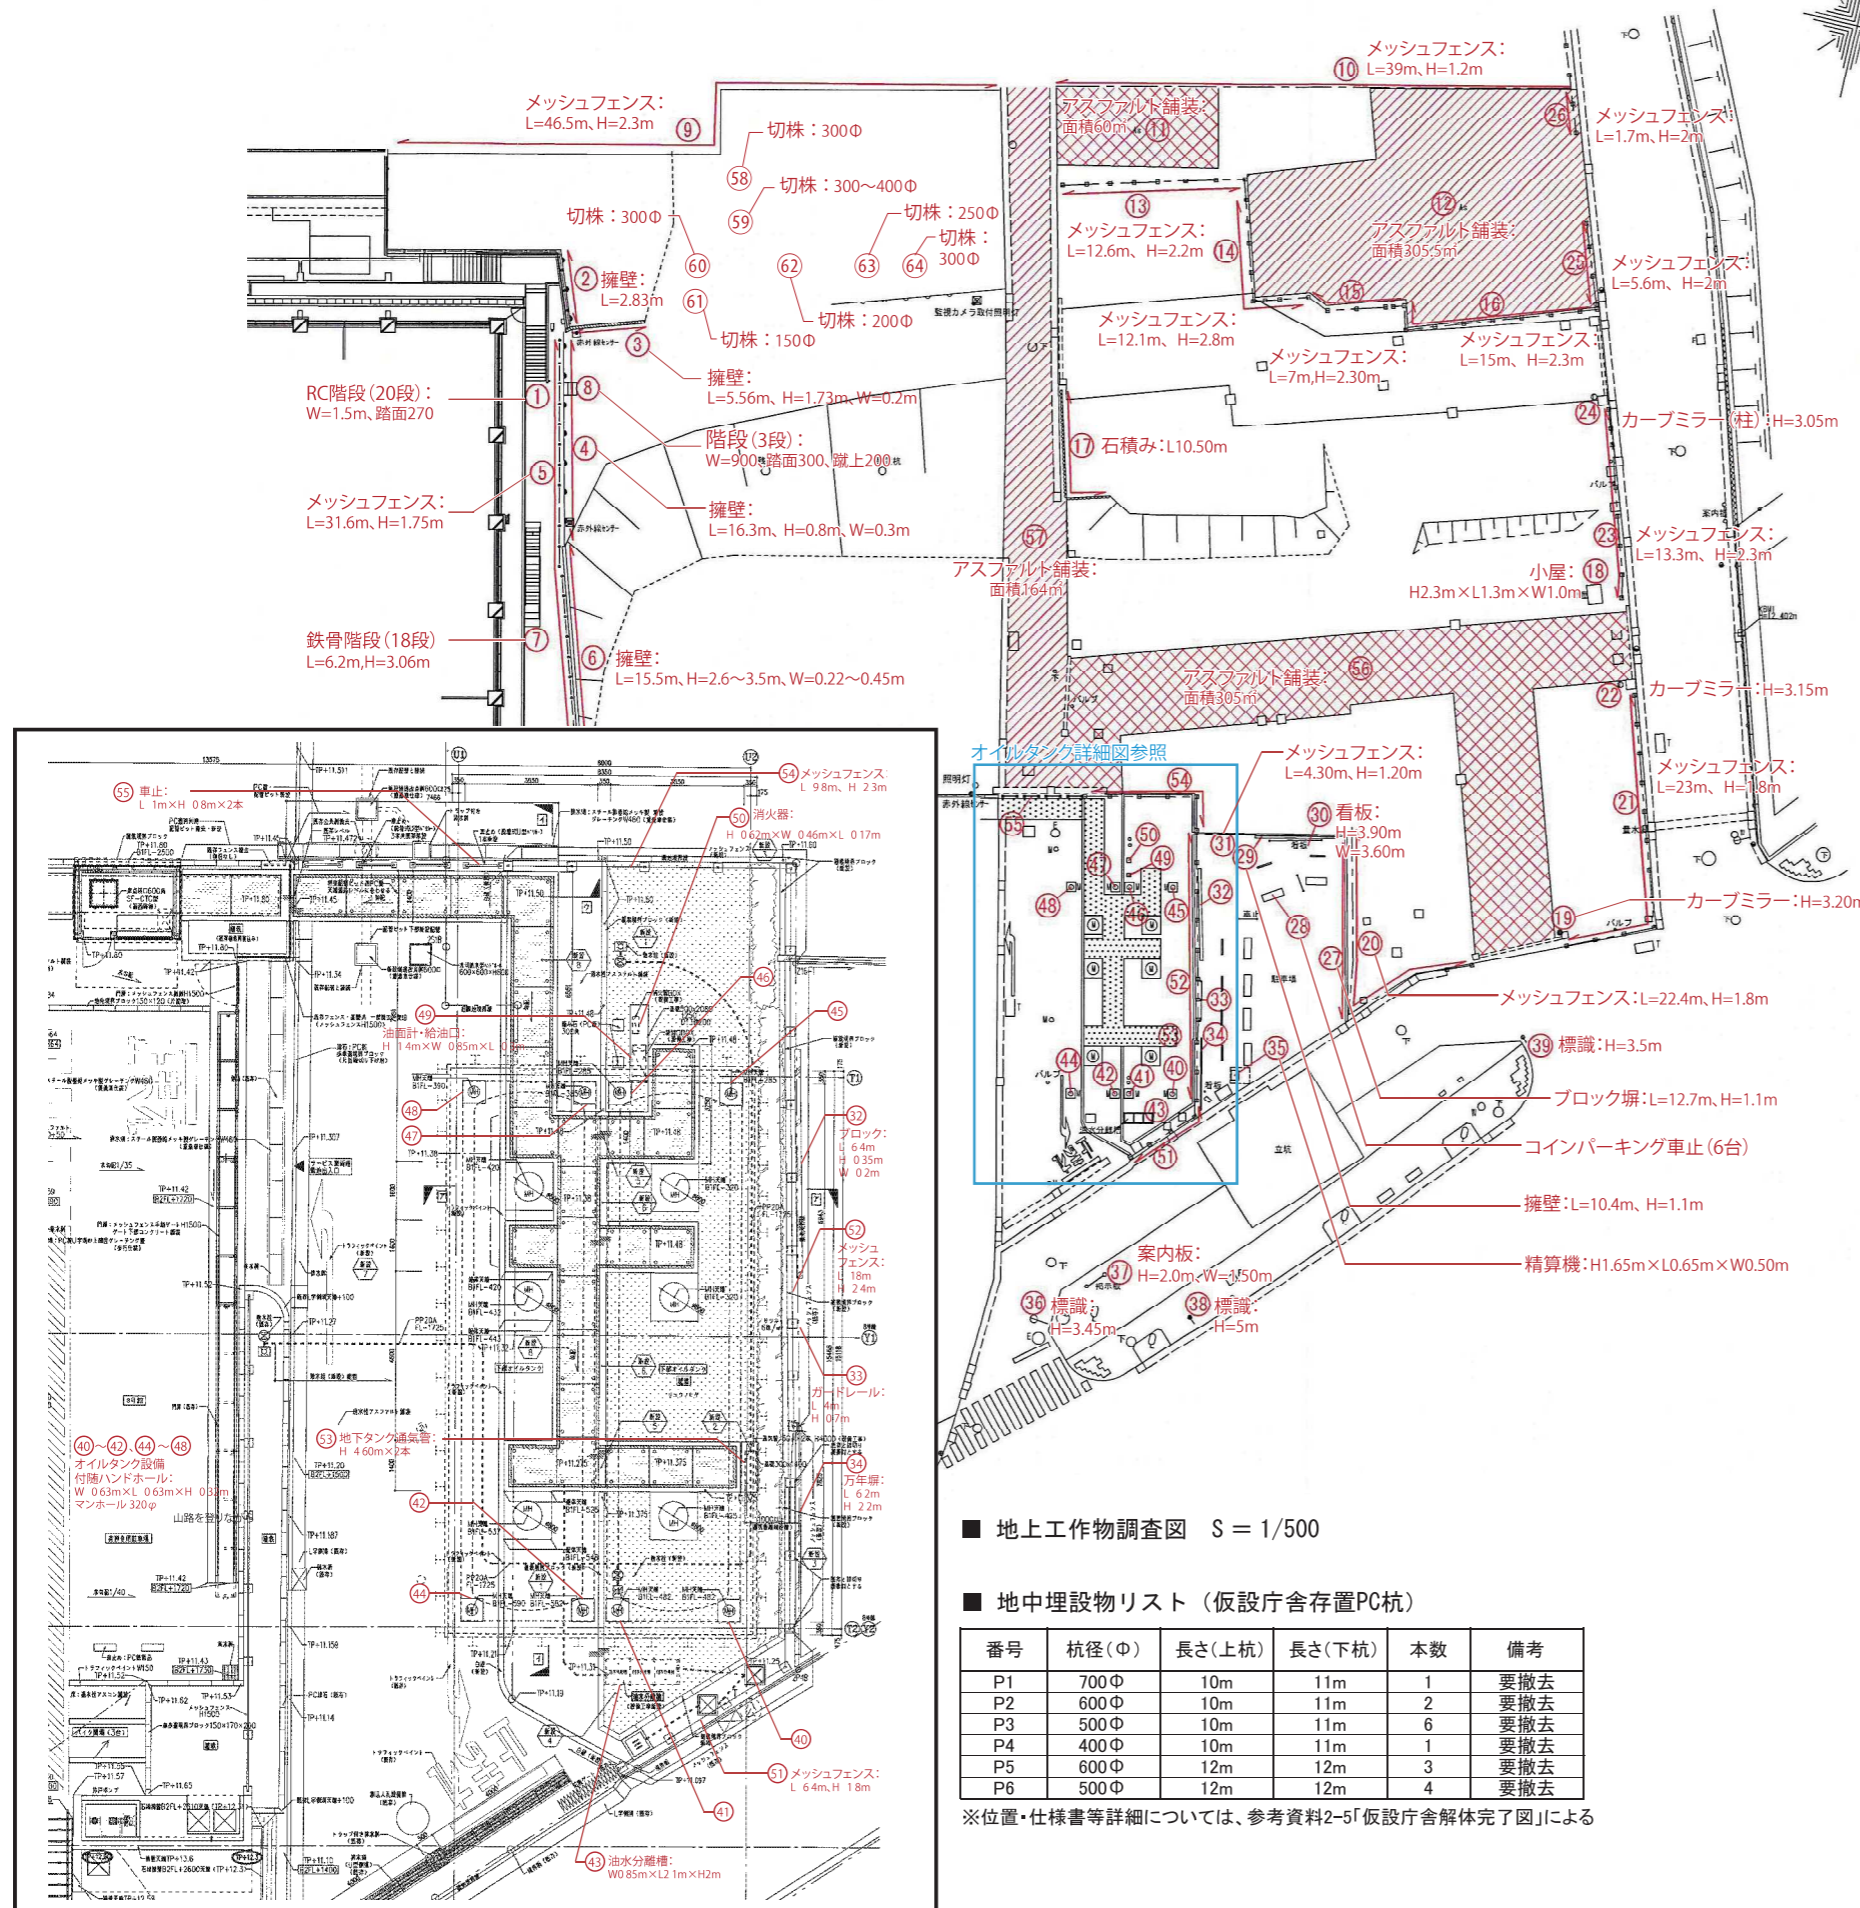

■ 地上工作物リスト

番号	工作物	寸法	備考
1	RC階段	W=1.5m、踏面270	20段、手摺壁(t130)H=1.20m
2	擁壁	L=2.83m、W=0.45m	
3	擁壁	L=5.56m、H=1.73m、W=0.2m	
4	擁壁	L=16.3m、H=0.8m、W=0.3m	
5	メッシュフェンス	L=31.6m、H=1.75m	
6	擁壁	L=15.5m、H=2.6~3.5m、W=0.22~0.45m	
7	鉄骨階段	L=6.2m、H=3.06m	18段
8	鉄骨階段	W=0.9m、踏面300、蹴上200	3段
9	メッシュフェンス	L=46.5m、H=2.3m	要撤去
10	メッシュフェンス	L=39m、H=1.2m	要撤去
11	アスファルト舗装	面積=60㎡	要撤去
12	アスファルト舗装	面積=305.5㎡	要撤去
13	メッシュフェンス	L=12.6m、H=2.2m	要撤去
14	メッシュフェンス	L=12.10m、H=2.8m	要撤去
15	メッシュフェンス	L=7m、H=2.3m	要撤去
16	メッシュフェンス	L=15m、H=2.3m	要撤去
17	石積み	L=10.50m	1~6段積み 要撤去
18	小屋	H2.3m x L1.3m x W1.0m	
19	カーブミラー	H=3.05m	
20	メッシュフェンス	L=22.4m、H=1.8m	要撤去
21	メッシュフェンス	L=23m、H=1.8m	要撤去
22	カーブミラー	H=3.15m	要撤去
23	メッシュフェンス	L=13.3m、H=2.3m	要撤去
24	カーブミラー(柱)	H=3.05m	要撤去
25	メッシュフェンス	L=5.6m、H=2m	要撤去
26	メッシュフェンス	L=1.7m、H=2m	要撤去
27	ブロック塀	L=12.7m、H=1.1m	要撤去
28	コインパーキング車止め		6台 要撤去
29	擁壁	L=10.4m、H=1.1m、W=0.15m	要撤去
30	看板	H=3.90m、W=3.60m	要撤去
31	メッシュフェンス	L=4.3m、H=1.2m	要撤去
32	擁壁	L=6.4m、H=0.35m、W=0.2m	要撤去
33	ガードレール	L=4m、H=0.7m	要撤去
34	万年塀	L=6.2m、H=2.2m	要撤去
35	精算機	H1.65m x L0.65m x W0.5m	要撤去
36	標識	H=3.45m	要撤去
37	案内板	H=2m、W=1.5m	要撤去
38	標識	H=5m	要撤去
39	標識	H=3.5m	要撤去
40	オイルタンク設備付随ハンドホール	320φ、H=320	
41	オイルタンク設備付随ハンドホール	320φ、H=320	
42	オイルタンク設備付随ハンドホール	320φ、H=320	
43	油水分離槽	L=2.10m、W=0.85m、H=2.0m	
44	オイルタンク設備付随ハンドホール	320φ、H=320	
45	オイルタンク設備付随ハンドホール	320φ、H=320	
46	オイルタンク設備付随ハンドホール	320φ、H=320	
47	オイルタンク設備付随ハンドホール	320φ、H=320	
48	オイルタンク設備付随ハンドホール	320φ、H=320	
49	油面計・給油口	H1.4m x W0.85m x L0.3m	
50	消火器	H0.62m x W0.46m x L0.17m	
51	メッシュフェンス	L=6.4m、H=1.8m	要撤去
52	メッシュフェンス	L=18m、H=2.4m	要撤去
53	地下タンク通気管	H=4.6m x 2本	
54	メッシュフェンス	L=9.8m、H=2.3m	要撤去
55	車止	L=1m、H=0.8m x 2本	要撤去
56	アスファルト舗装	面積=305㎡	要撤去
57	アスファルト舗装	面積=164㎡	要撤去
58	切株	300φ	抜根を含む 要撤去
59	切株	300~400φ	抜根を含む 要撤去
60	切株	300φ	抜根を含む 要撤去
61	切株	150φ	抜根を含む 要撤去
62	切株	200φ	抜根を含む 要撤去
63	切株	250φ	抜根を含む 要撤去
64	切株	300φ	抜根を含む 要撤去

(内閣府街区(17)敷地調査業務報告書 参照)

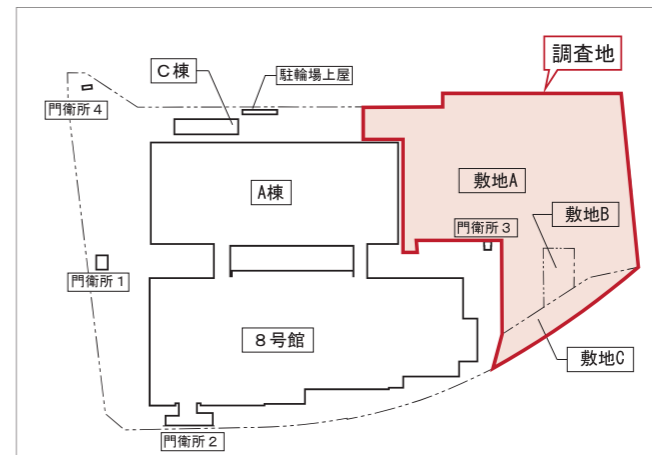

■ 地上工作物調査図 S = 1/500

■ 地中埋設物リスト (仮設庁舎存置PC杭)

番号	杭径(φ)	長さ(上杭)	長さ(下杭)	本数	備考
P1	700φ	10m	11m	1	要撤去
P2	600φ	10m	11m	2	要撤去
P3	500φ	10m	11m	6	要撤去
P4	400φ	10m	11m	1	要撤去
P5	600φ	12m	12m	3	要撤去
P6	500φ	12m	12m	4	要撤去

※位置・仕様書等詳細については、参考資料2-5「仮設庁舎解体完了図」による


■ オイルタンク詳細図 S = 1/200

・敷地及び敷地周辺の機械設備の状況を下記に示す。

■ 機械設備リスト


番号	機械設備	寸法	備考
ガス1	鑄鉄製蓋	90φ、H=120(樹深さ)	不使用
水道1	鑄鉄製蓋	230×460、H=120(ボックス深さ)	
水道2	鑄鉄製蓋	150φ、H=200(ボックス深さ)	
水道3	鑄鉄製蓋	150φ、H=230(ボックス深さ)	
水道4	鑄鉄製蓋	230×460、H=260(ボックス深さ)	不使用
水道5	鑄鉄製蓋	110φ、H=230(ボックス深さ)	不使用
水道6	鑄鉄製蓋	230×460、H=110(ボックス深さ)	不使用
水道7	鑄鉄製蓋	120φ、H=850(ボックス深さ)	
水道8	鑄鉄製蓋	250×340	開閉不可
水道9	鑄鉄製蓋	230×460、H=210(ボックス深さ)	
水道10	鑄鉄製蓋	550×700、H=1250(ボックス深さ)	
水道11	散水栓ボックス	150φ、H250	
水道12	鑄鉄製蓋	150φ、H=300(ボックス深さ)	
水道13	鑄鉄製蓋	130φ、H=950(ボックス深さ)	
水道14	鑄鉄製蓋	150φ、H=300(ボックス深さ)	
水道15	散水栓ボックス	150φ、H250	

(内閣府街区 (17) 敷地調査業務報告書 参照)

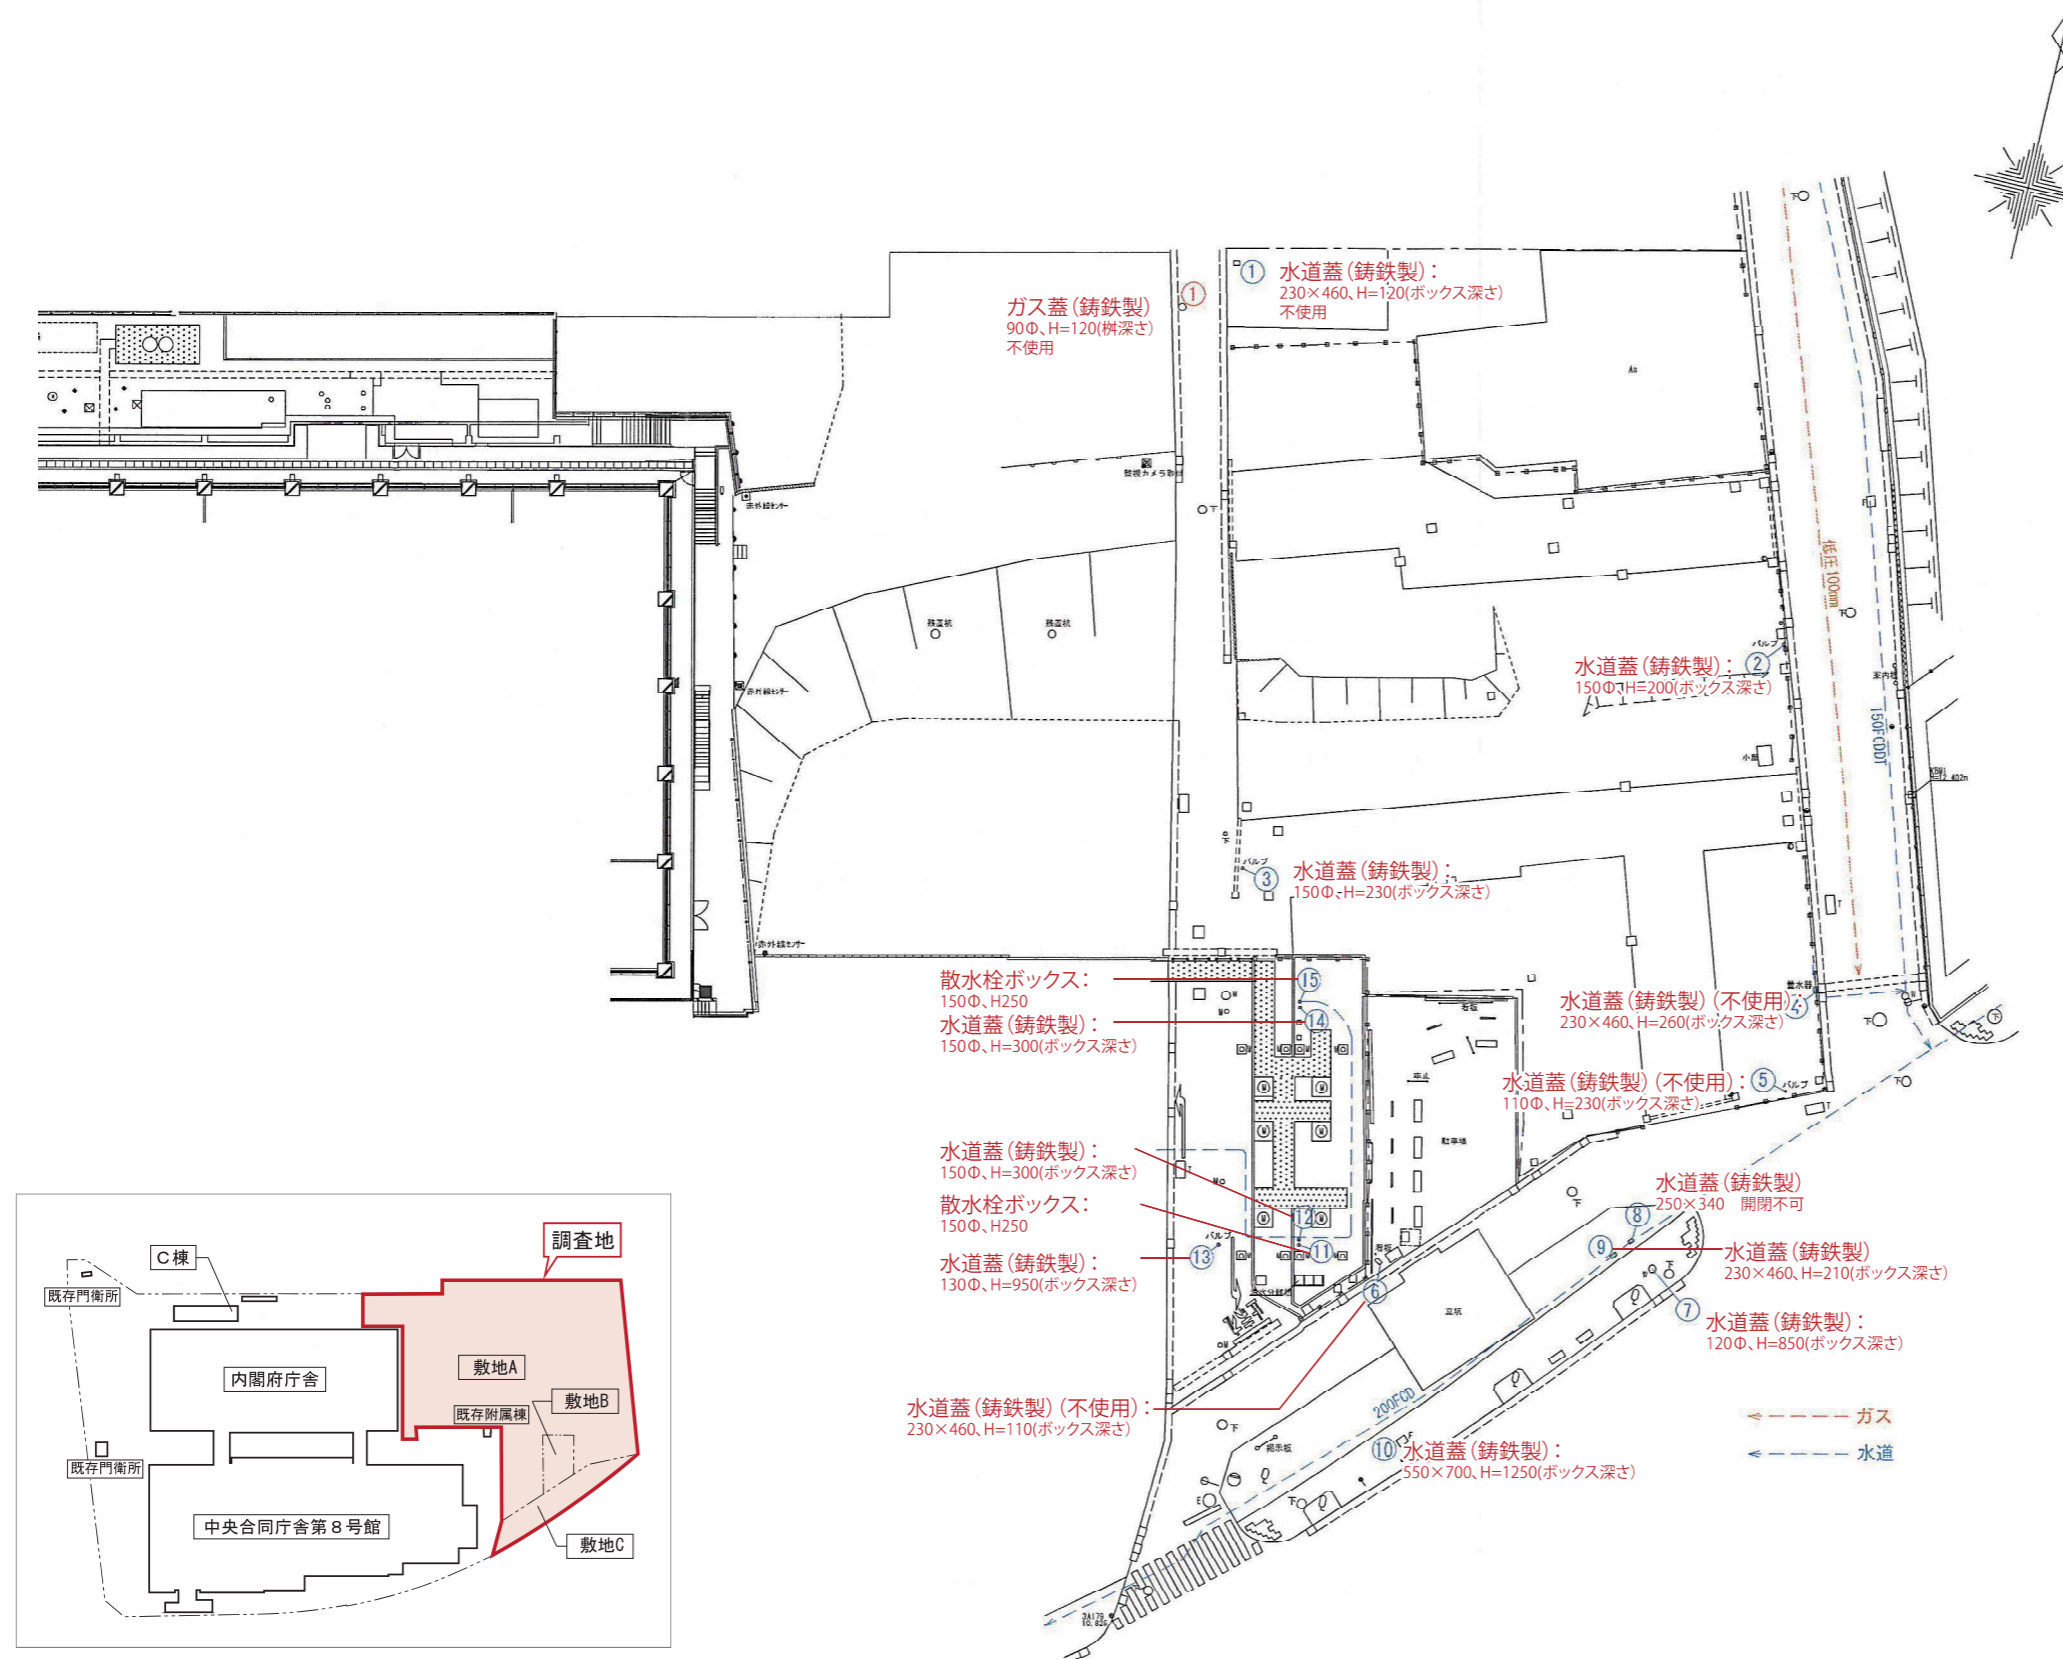


■ 機械設備調査図 S = 1/500




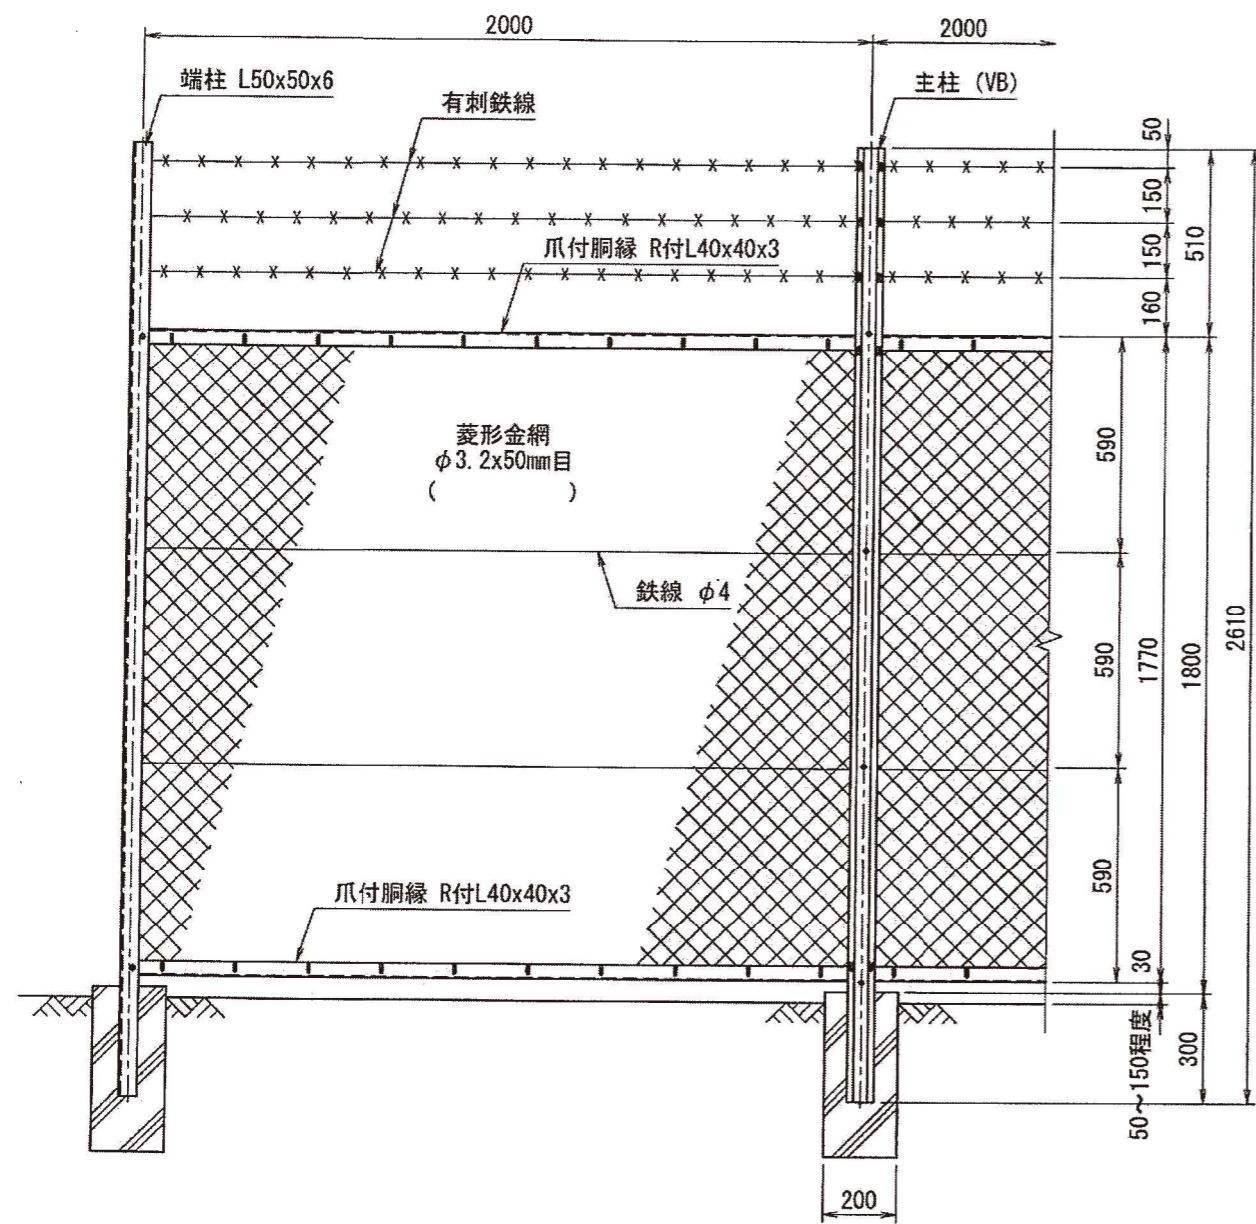


正面図  
(S=1/20)

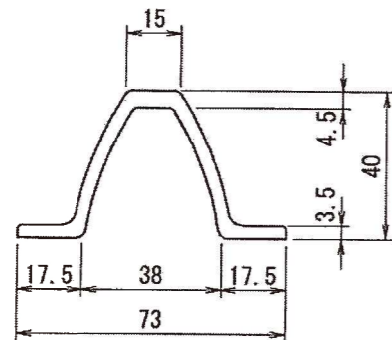

主柱断面図 (VB)  
(S=1/2)

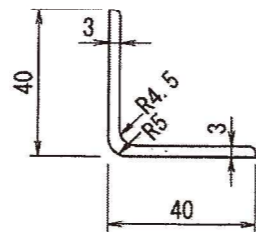







胴縁断面図 (R付L40x40x3)  
(S=1/2)

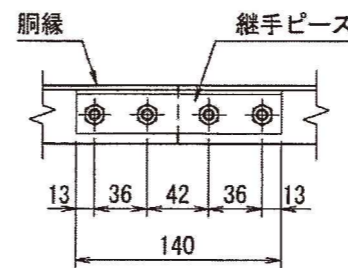

継手ピース取付詳細




側面図  
(S=1/20)

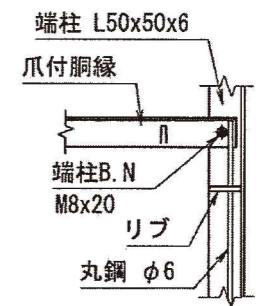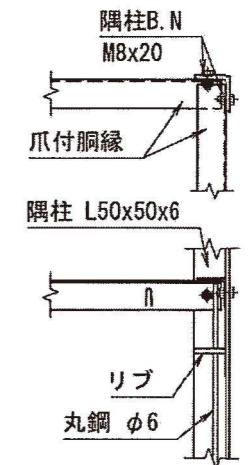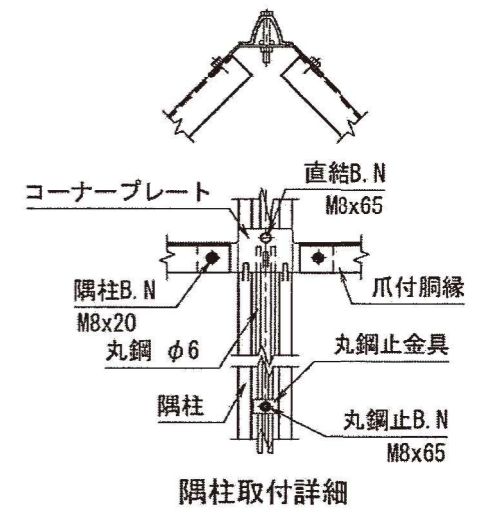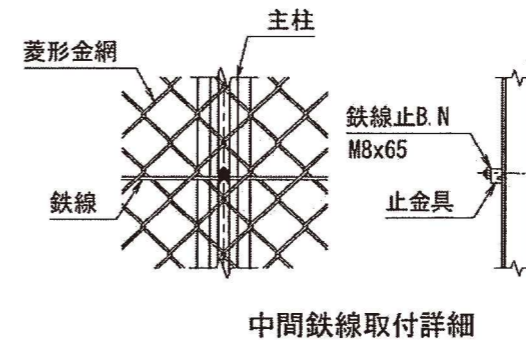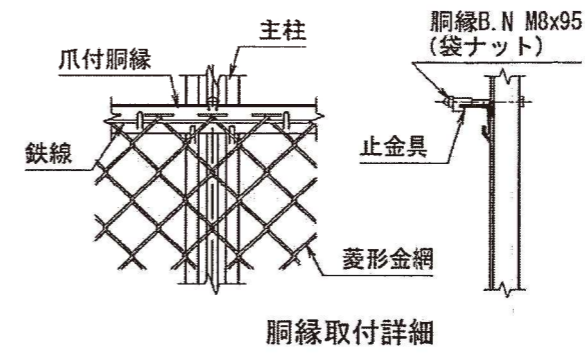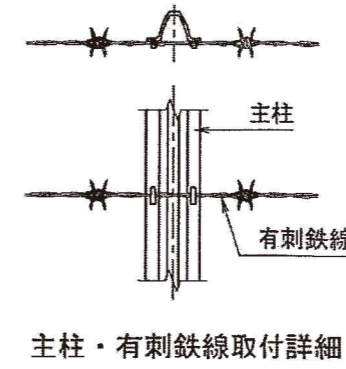


型式	VB3型H180	No.	Vb3h18
----	----------	-----	--------

(設計条件) 風荷重：昭和57年改正 建築基準法・同施行令に基づく風圧力に準拠。  
(基礎条件) 長期許容地耐力98kN/m<sup>2</sup>の場合。

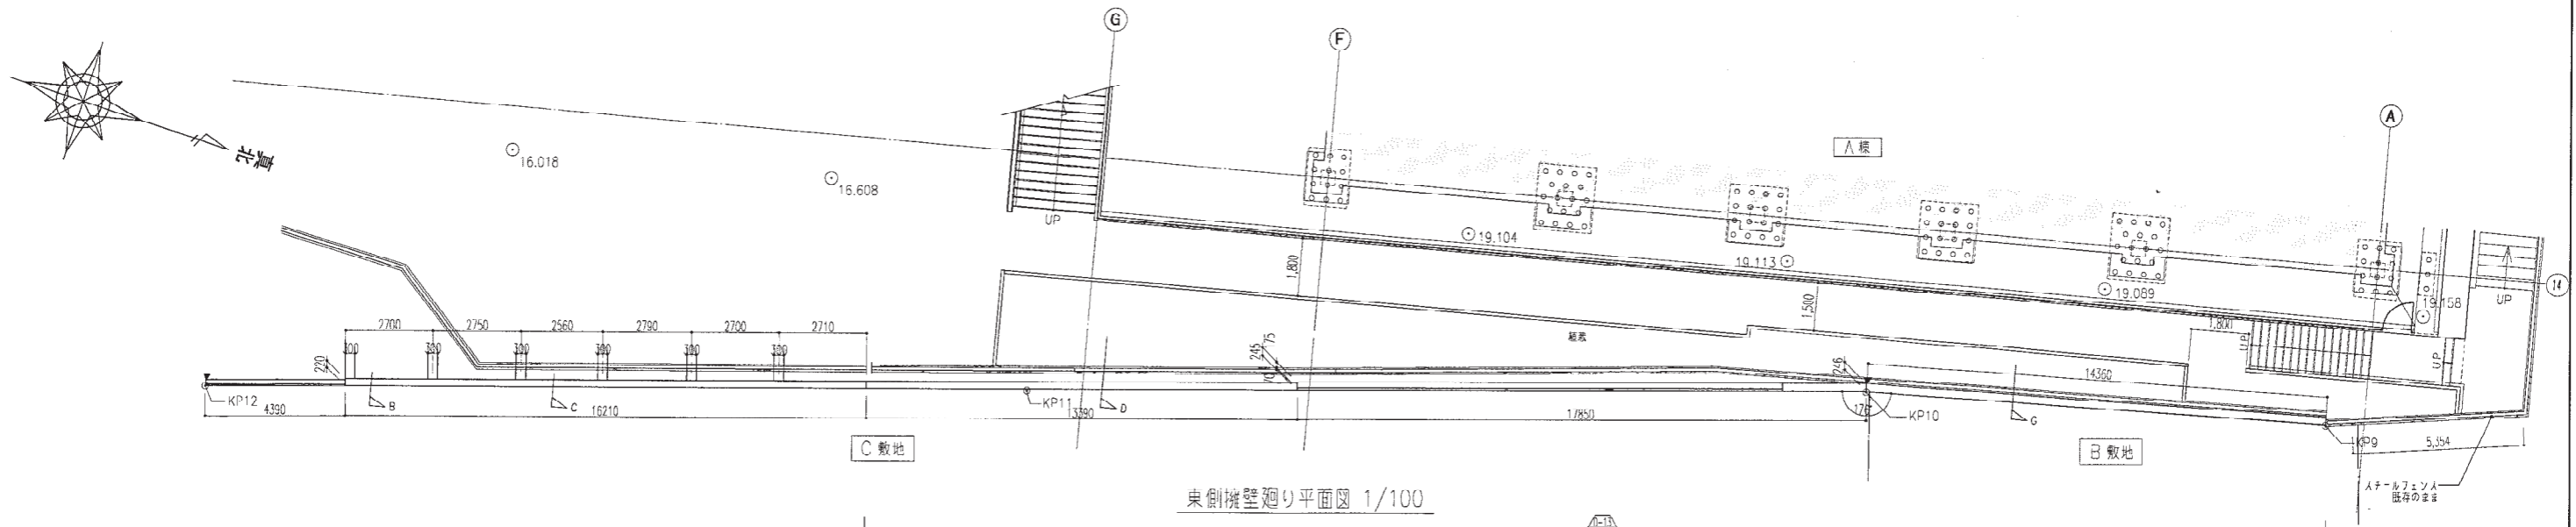


東側擁壁廻り平面図 1/100

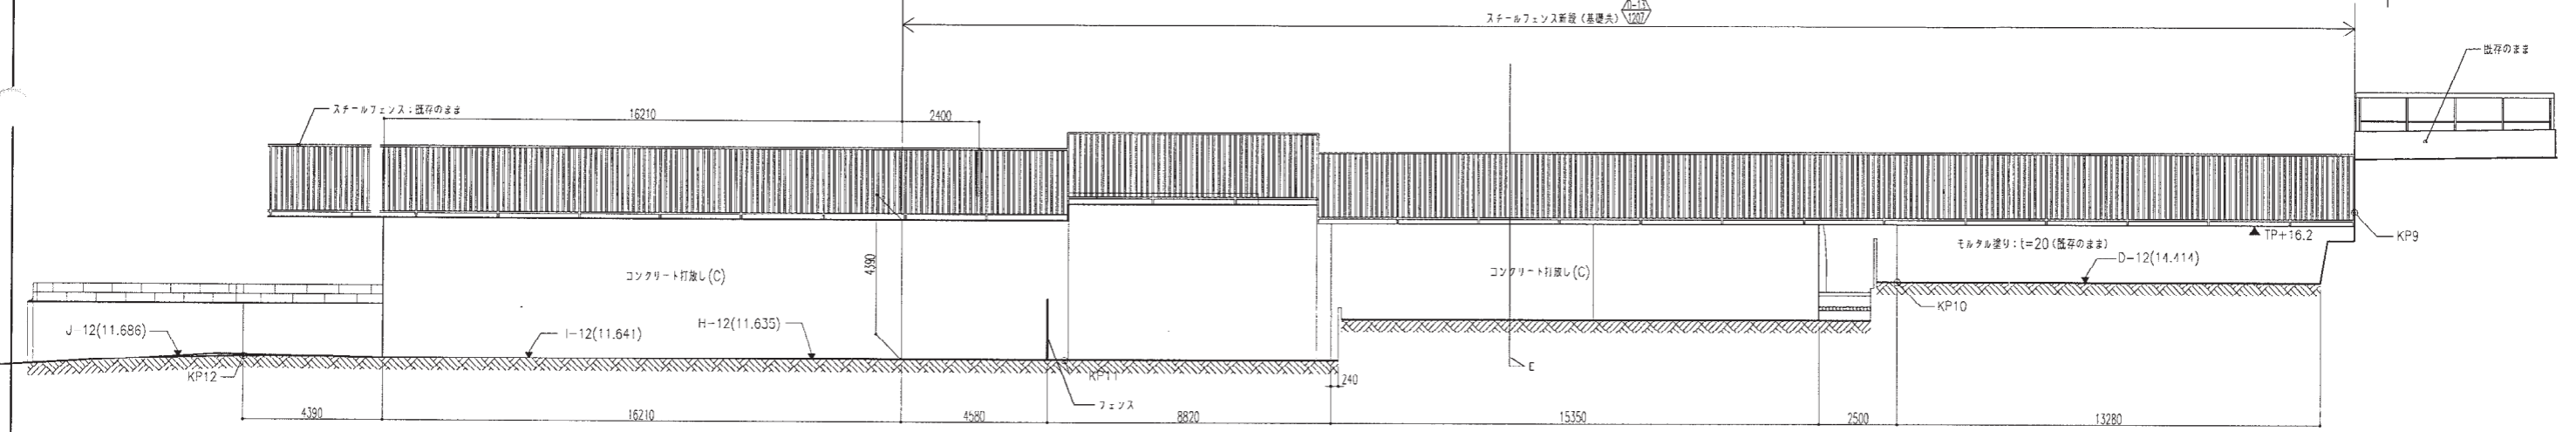


東側擁壁立面図 1/100


B断面 1/50

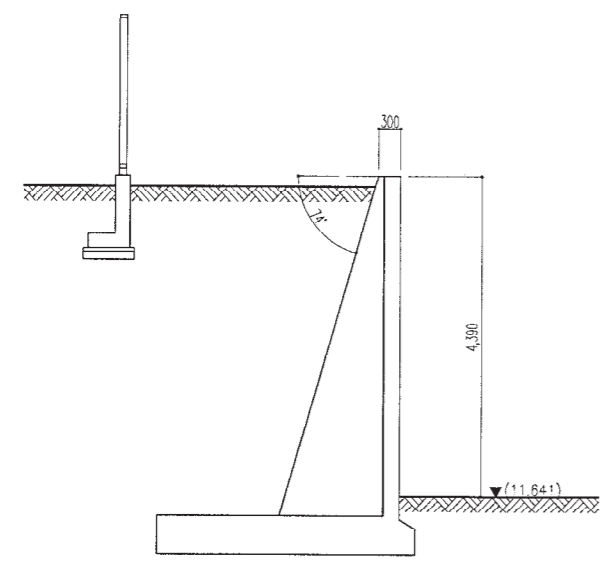


C断面 1/50

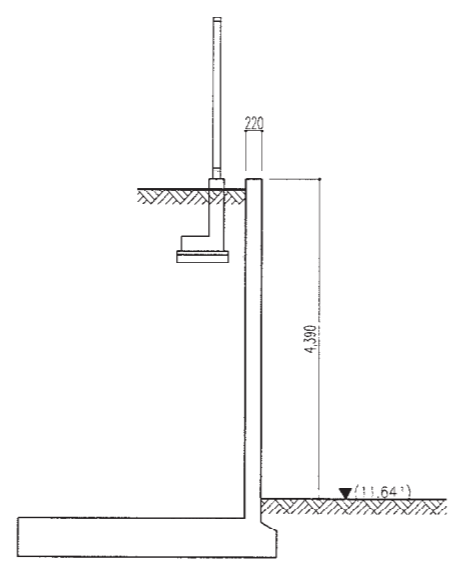


D断面 1/50

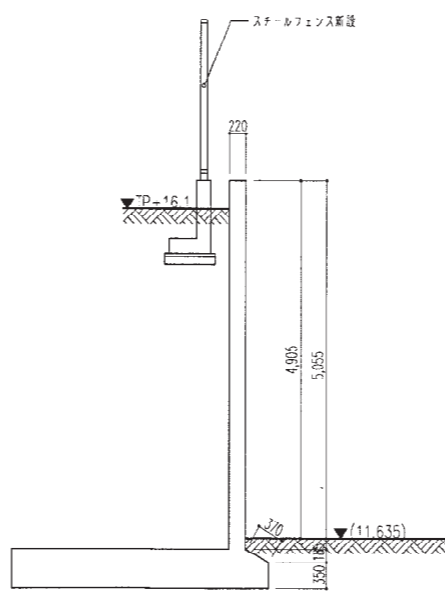

E断面 1/50

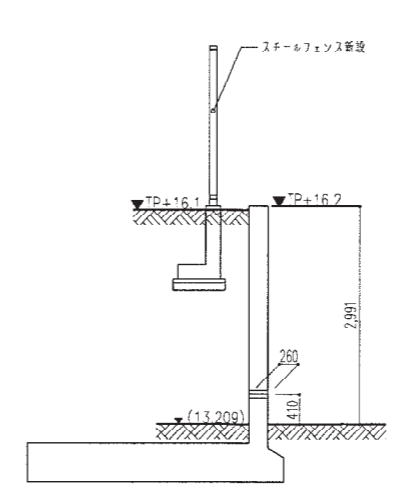


G断面 1/50

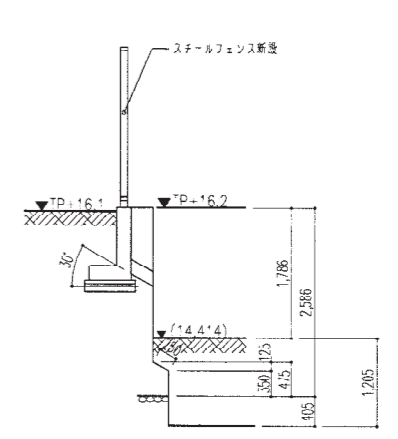

凡例  
 (例) デTAIL番号  
 参照図面番号

内閣府耐震改修 (07) 建築その他	工 事 種 別	
東側擁壁廻り詳細図 (改修後) S: 1/50, 100		50
国土交通省 大臣官房官庁営繕部		169 (1205)

平成19年11月

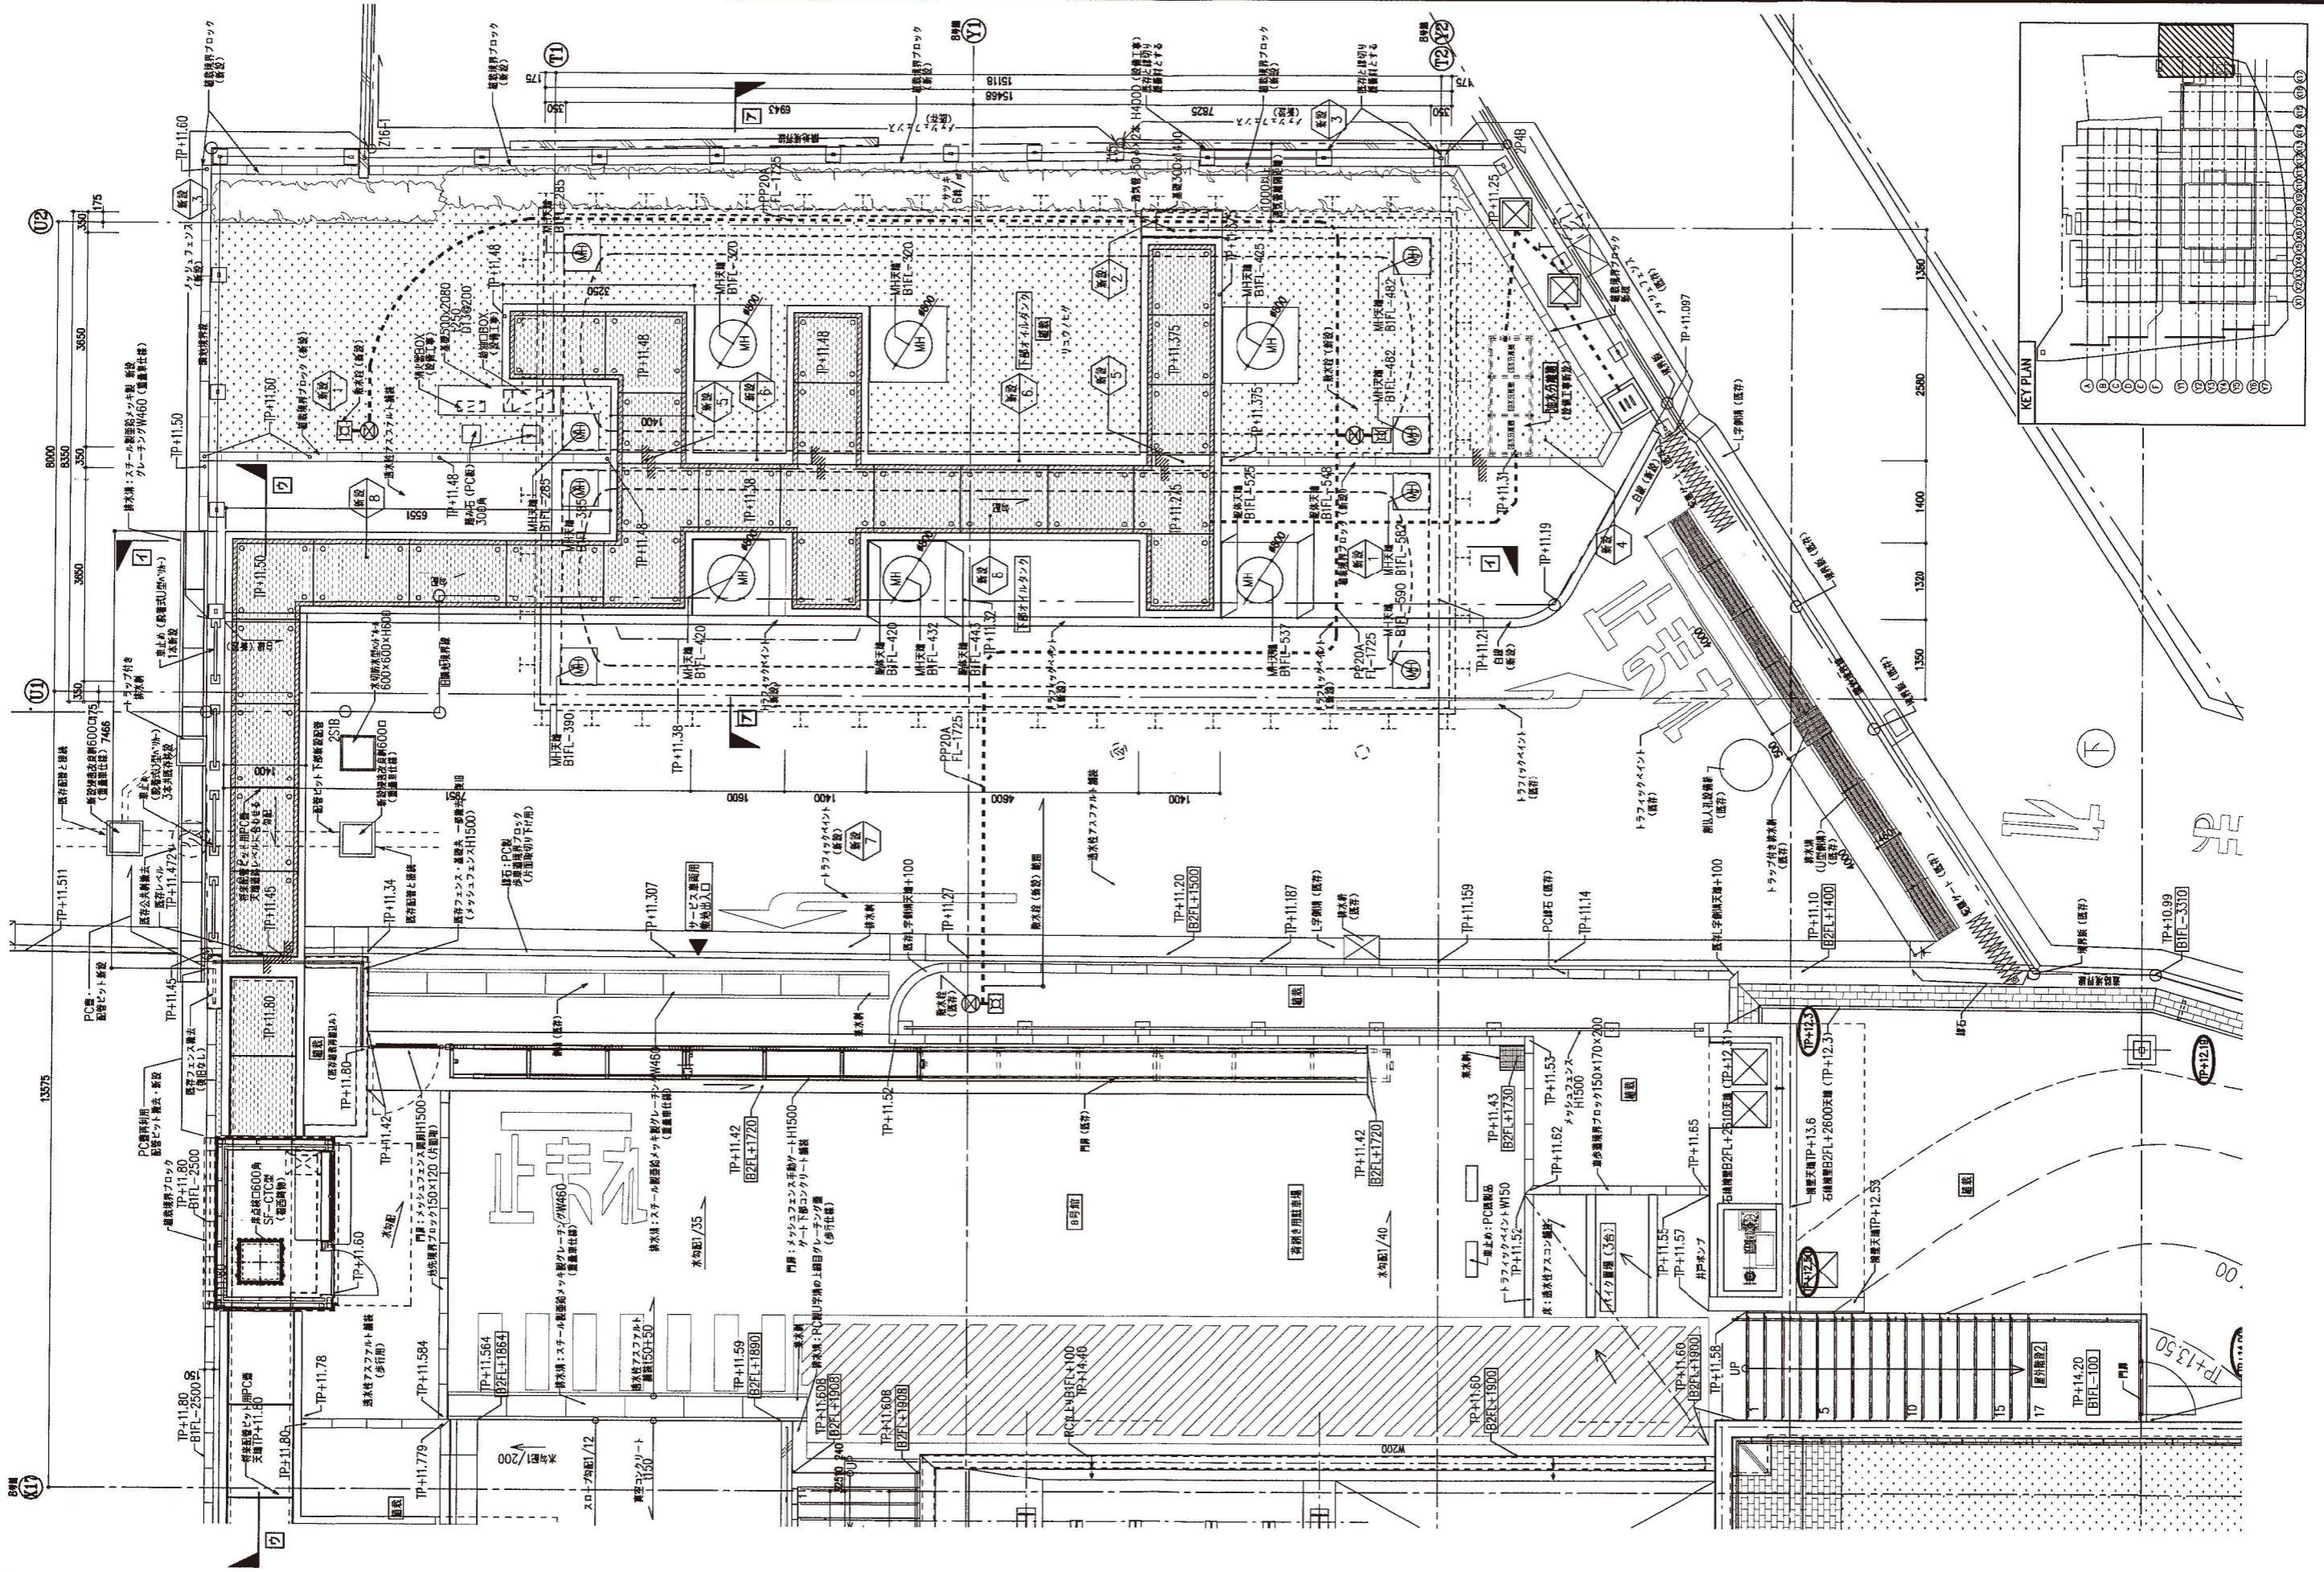

中央合同庁舎第8号館整備等事業  
オイルタンク増設整備等事業  
完成図  
012  
015  
16.03.15  
1:50 (A1) 1:100 (A3)